


Datum: veljača 08.

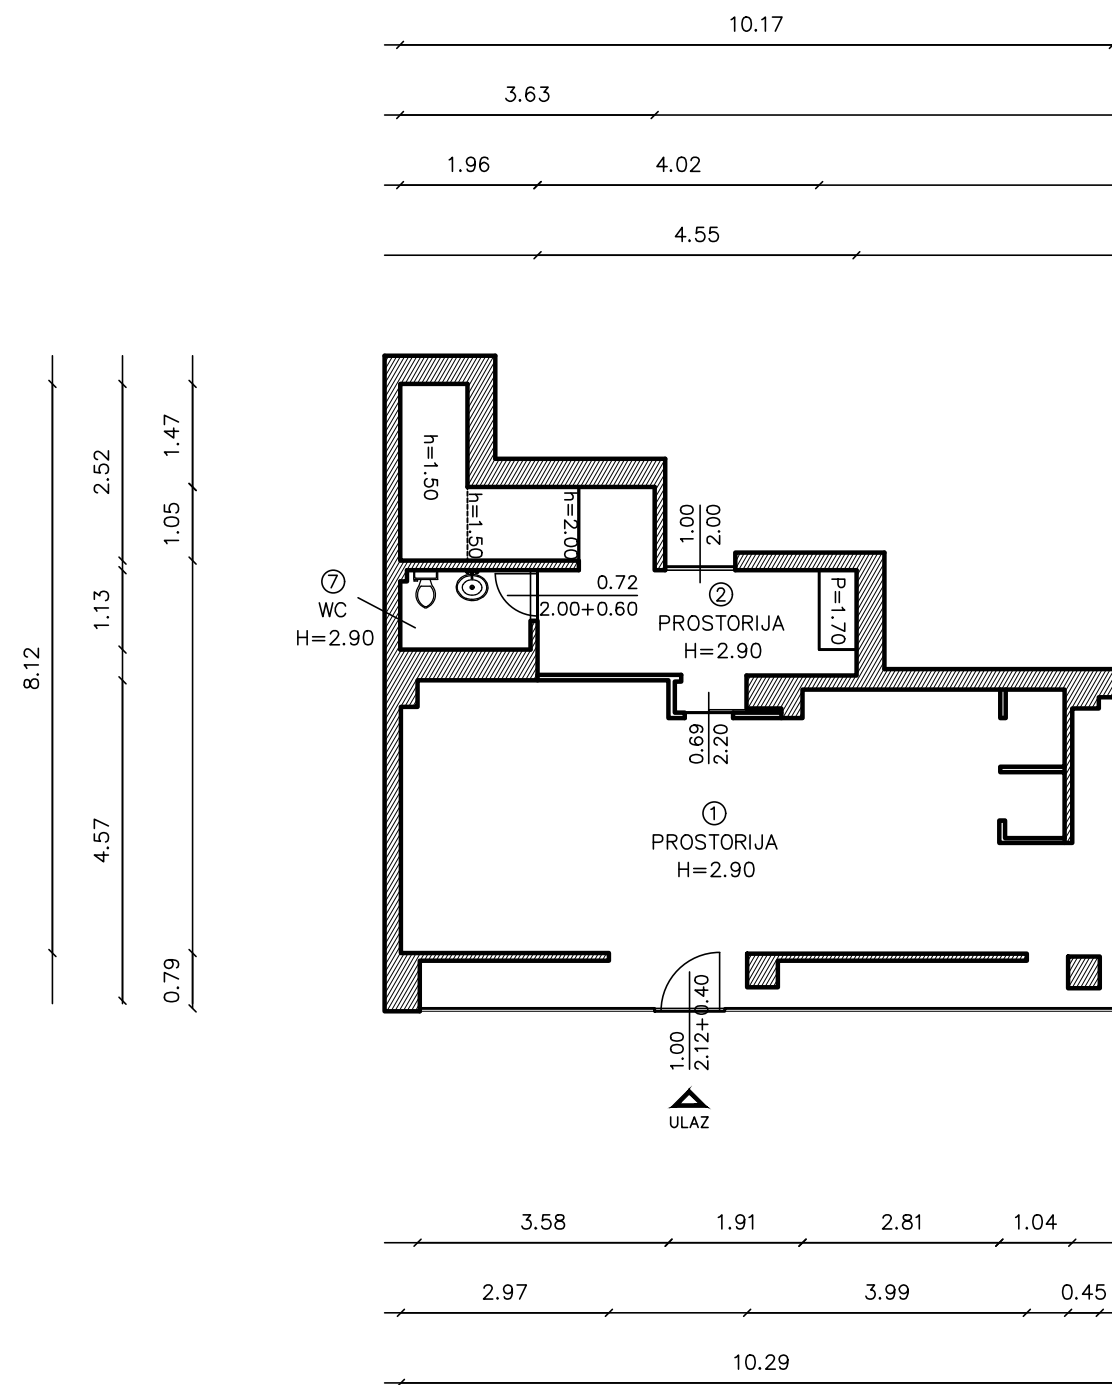

BROJ	PROSTORIJA	POVRŠINA m ²
1	prostorija	43,73 m ²
2	prostorija	12,27 m ²
3	WC	2,75 m ²
4		m ²
5		m ²
6		m ²
7		m ²
8		m ²
9		m ²
		58,75 m²

INFRASTRUKTURA	STANJE
STRUJA	DA
VODA	DA
KANALIZACIJA	DA
PTT	DA
PLIN	NE
CENTRALNO GRIJANJE	NE
DIMNJAK	NE
KLIMA	DA
PRILAZ DOSTAVNOG VOZILA	NE

Površina promijenjena temeljem arhitektonske snimke izvedenog stanja izrađenog po ARTEC-ORA d.o.o. od 22.04.2016. g.

Izradila : Aleksandra Jurić-Židanik
lipanj 2017. g.

Izradila :



"Geo Grupa" d.o.o.
Zagreb, Savska c. 144 a

GRAD RIJEKA

Odjel gradske uprave za gospodarenje imovinom

IZMJERA POSLOVNOG PROSTORA

Adresa prostora:	SOKOL-KULA 5
ID prostora:	201337
Mjerilo:	M 1:100
Datum:	listopad 2015.
Ponovo izmjerili:	Aleksandra Jurić-Židanik, Andro Večerina