


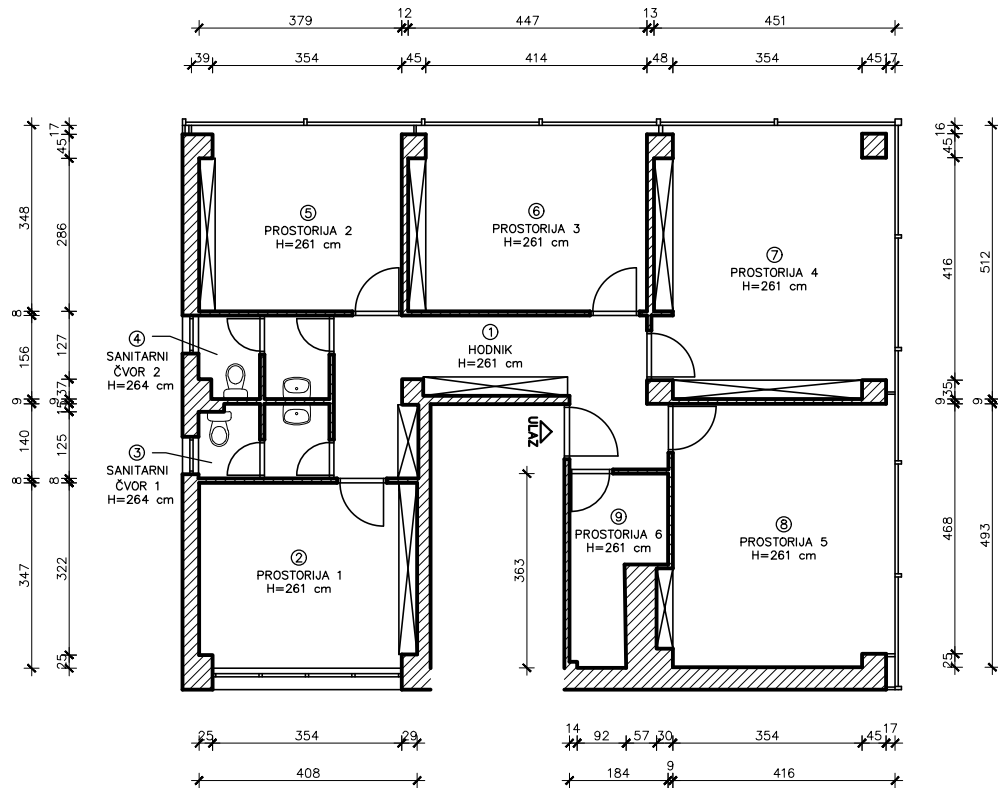

BROJ	PROSTORIJA	POVRŠINA [m²]
1.	HODNIK	14,02 m²
2.	PROSTORIJA 1	13,80 m²
3.	SANITARNI ČVOR 1	3,21 m²
4.	SANITARNI ČVOR 2	3,53 m²
5.	PROSTORIJA 2	13,31 m²
6.	PROSTORIJA 3	16,51 m²
7.	PROSTORIJA 4	23,88 m²
8.	PROSTORIJA 5	21,12 m²
9.	PROSTORIJA 6	5,11 m²
UKUPNO		114,49 m²

PRIKLJUČCI INFRASTRUKTURE	
STRUJA	DA
VODA	DA
KANALIZACIJA	DA
PTT	DA
PLIN	NE
CENTRALNO GRIJANJE	DA
DIMNJAK	DA
KLIMA	NE
PRILAZ DOSTAVNOG VOZILA	NE

Površina promijenjena temeljem arhitektonske snimke izvedenog stanja izrađenog po ARTEC-ORA d.o.o. od 22.04.2016. g.

Površina poslovnog prostora u vlasničkom listu iznosi 113 m2.

Izradila : Aleksandra Jurić-Židanić
lipanj 2017. g.

GRAD RIJEKA	
Odjel gradske uprave za gospodarenje imovinom	
IZMJERA POSLOVNOG PROSTORA	
Adresa prostora:	Janeza Trdine 7 (2. kat)
ID prostora:	200713
Mjerilo:	M 1:100
Datum:	siječanj 2015.
Izradili:	Marko Vukušić