

TLOCRT PRIZEMLJA  
M 1:100




SADRŽAJ:

POSLOVNI PROSTOR

1. PROSTORIJA 1	103,41
2. PROSTORIJA 2	69,23
3. WC	1,31
4. PROSTORIJA 3	2,07
5. PROSTORIJA 4	6,49
6. PROSTORIJA 5	10,56

UKUPNO 195,93 m<sup>2</sup>

INFRASTRUKTURA	STANJE
STRUJA	DA
VODA	DA
KANALIZACIJA	DA
PTT	DA
PLIN	NE
CENTRALNO GRIJANJE	NE
DIMNJAK	NE
KLIMA	DA
PRILAZ DOSTAVNOG VOZILA	DA

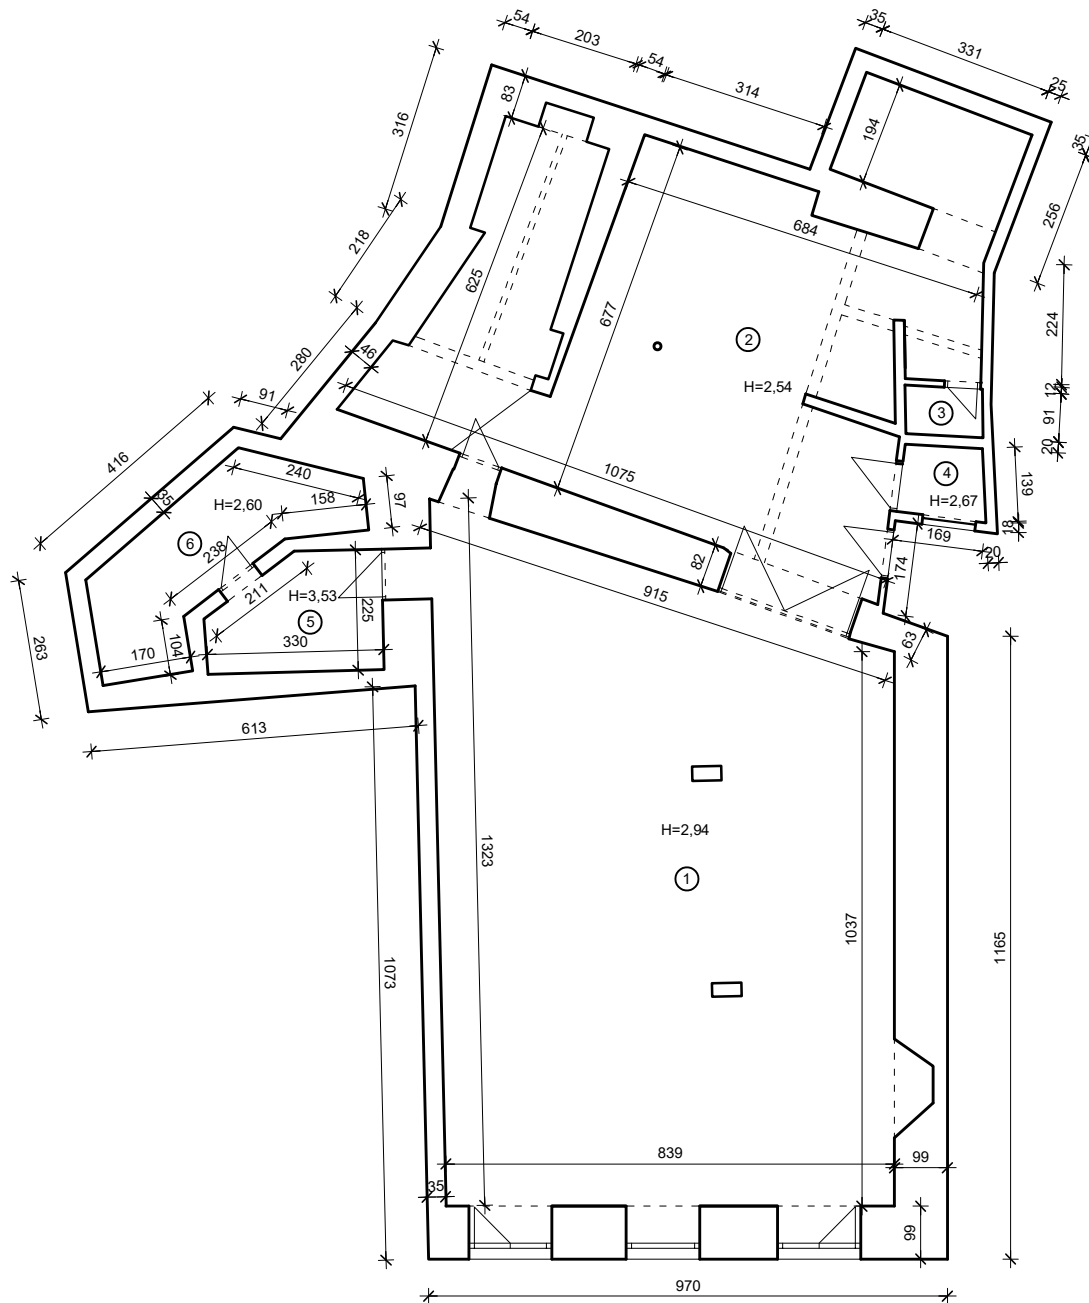

ADENDA d.o.o.

VRSTA PROJEKTA	BRANIKOVA IZVEDENOG STANJA
BRJ NACRTA	01
MJERILO	M 1:100
BRJ PROJEKTA	363/16
DATUM	XII/16

<b>GRAD RIJEKA</b>	
Odjel gradske uprave za gospodarenje imovinom	
<b>IZMJERA POSLOVNOG PROSTORA</b>	
Adresa prostora:	SOKOL KULA 3 A
ID prostora:	201333
Mjerilo:	M 1:100
Datum:	listopad 2022.
Kontrolirala:	Nina Bajok